



PAV. TÉRREO
ESCALA ---1/100

1º PAVIMENTO
ESCALA ---1/100


2º PAVIMENTO
ESCALA ---1/100

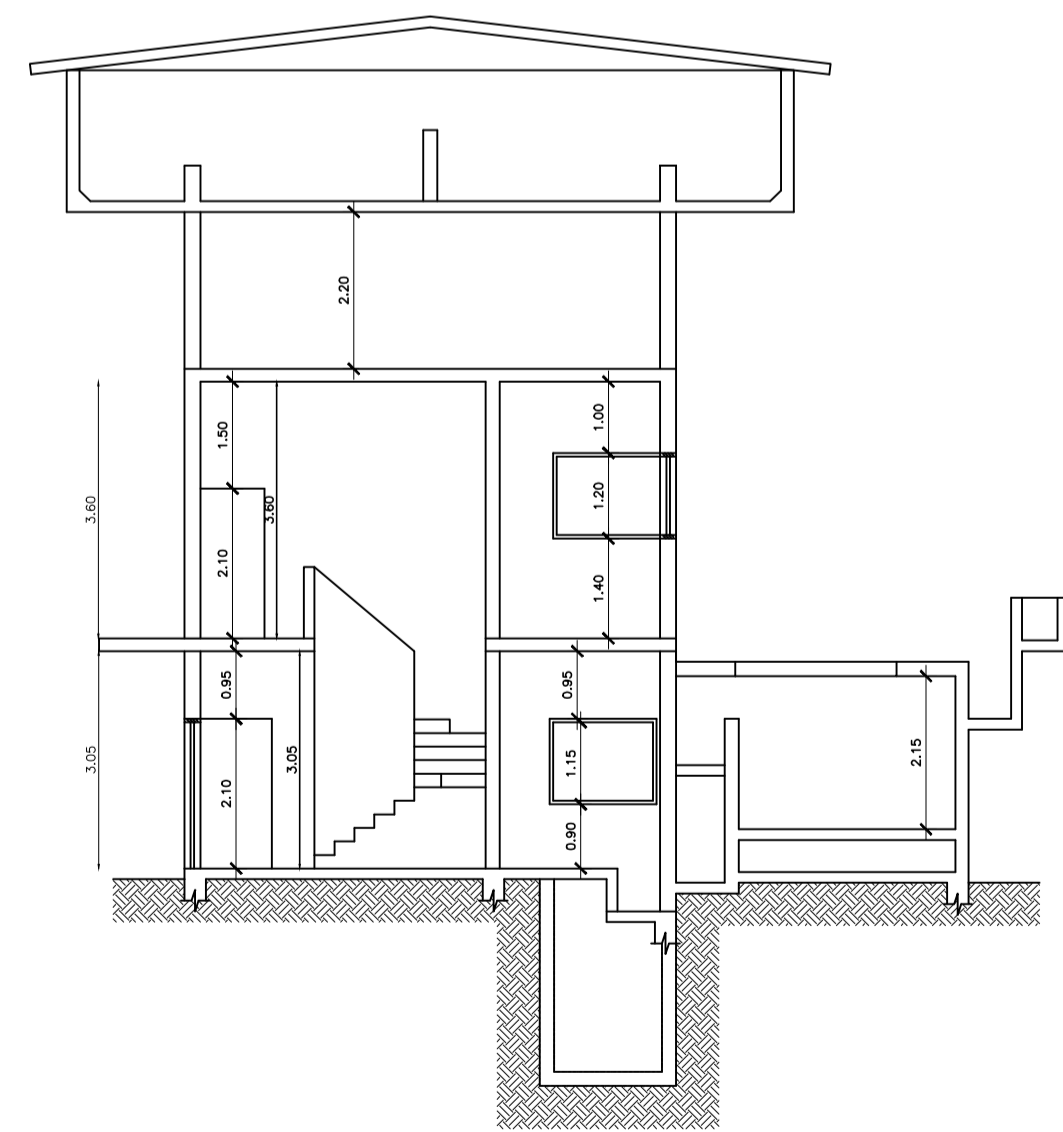

CORTE: A---A
ESCALA ---1/100

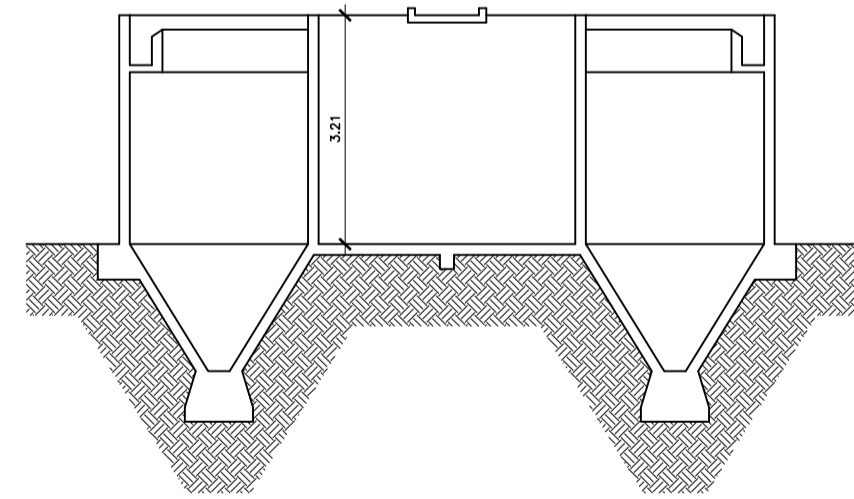

CORTE: B---B
ESCALA ---1/100

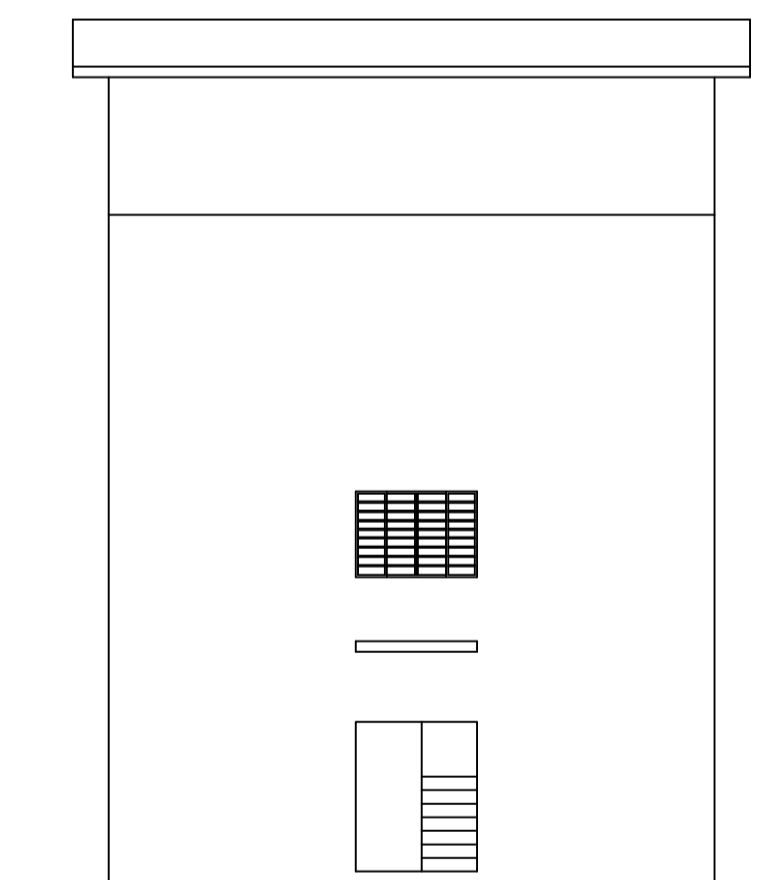

FACHADA
ESCALA ---1/100

- 1- CONFERIR MEDIDAS NO LOCAL
- 2- QUALQUER DÚVIDA OU DIVERGÊNCIA CONSULTAR O PROJETISTA
- 3- TODOS OS REVESTIMENTOS DE PISOS, PAREDES E TETOS DEVERÃO SER REMOVIDOS.
- 4- AS PAREDES DOS CÔMODO DO SEGUNDO PAVIMENTO ONDE SERÁ CRIADO VESTIÁRIO E SANITÁRIO SERÃO REVESTIDAS COM CERÂMICA ESMALTADA NA COR BRANCA COM DIMENSÕES MÍNIMAS DE 30X30CM. TODAS AS DEMAIS PAREDES SERÃO REVESTIDAS COM ARGAMASSA DE CIMENTO-AREIA-CAL, COM ACABAMENTO DE PINTURA ACRÍLICA.
- 5- TODOS OS PISOS SERÃO REVESTIDOS COM CERÂMICA PEI-5 DE 35X35CM NO MÍNIMO EM COR LISA A SER DETERMINADA PELA FISCALIZAÇÃO COM RODAPÉS DE 10CM DE ALTURA DO MESMO MATERIAL DO PISO.

A.S. NETO ENGENHARIA		AL. DAS BRUNDEAS 393 - VALE DOS PINHEIROS - SÃO LOURENÇO/MG - CEP: 37.470-000 - TEL: (31) 99303-001 - WWW.PERICIAS.ENG.BR	
CONTRATANTE: PREFEITURA MUNICIPAL DE JAGUARIÚNA/SP			
CONTRATANTE: E.T.A.			
PROJETO: RESTAURAÇÃO ESTRUTURAL	TÍTULO: PRÉDIO NOVO - AS-BUILT ARQUITETURA		CONTROLE: 03/XX
PLANTA BAIXA - CORTE		MAP:	DR:
ESCALA:	DATA: JUL/2022	ART - PROJETO: ART XXXXX CREA MG	ORÇ:
ETA-JAGUARIUNA-PE-PLA-RECUPERACAO-ESTRUTURAL-R01.dwg			