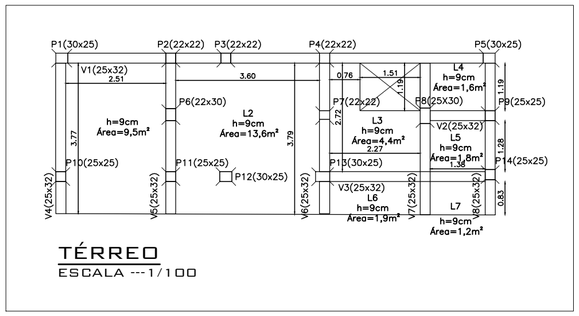

TÉRREO
ESCALA ---1/100

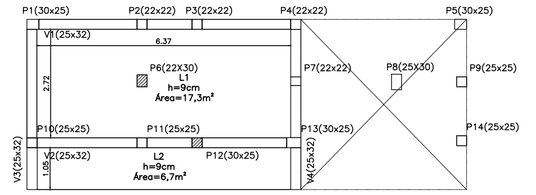

2º ALMOXARIFADO E LABORATÓRIONTO
ESCALA ---1/100

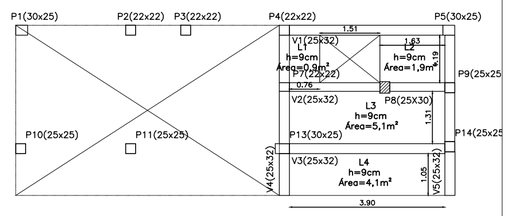

3º LABORATÓRIO ANTIGO
ESCALA ---1/100

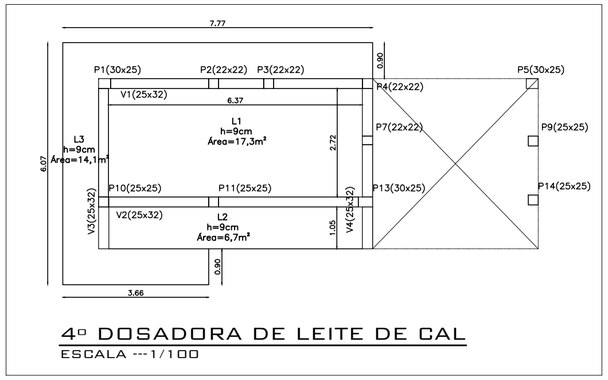

4º DOSADORA DE LEITE DE CAL
ESCALA ---1/100

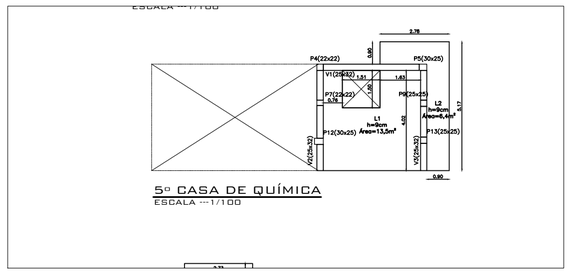

5º CASA DE QUÍMICA
ESCALA ---1/100

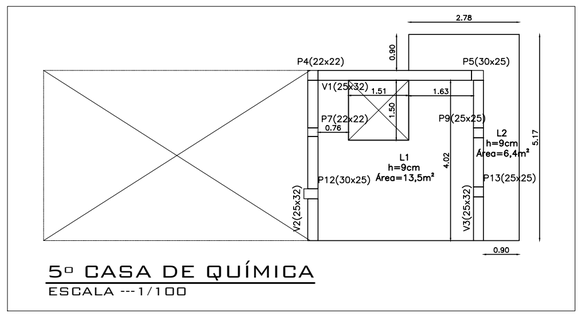

5º CASA DE QUÍMICA
ESCALA ---1/100

NASCE

PASSA

MORRE

1- CONFERIR MEDIDAS NO LOCAL

2- QUALQUER DÚVIDA OU DIVERGÊNCIA CONSULTAR O PROJETISTA

A.S. NETO ENGENHARIA

AL. DAS ORQUIDEAS 393 - VALE DOS PINHEIROS - SÃO LOURENÇO/MG - CEP: 37.470-000 - TEL: (31) 99303-0101 - WWW.PERICIAS.ENG.BR

CONTRATANTE

PREFEITURA MUNICIPAL DE JAGUARIÚNA/SP

CONTRATANTE

E.T.A.

PROJETO	CONTROLE:
RESTAURAÇÃO ESTRUTURAL	01/XX
TITULO: PRÉDIO NOVO - AS-BUILT ESTRUTURAL PLANTA DE FORMAS	MAP. / DR / OBRA
ESCALA: -	DATA: JUL/2022
ART – PROJETO: ART XXXXX CREA MG	

ETA-JAGUARIUNA-PE-PLA-RECUPERACAO-ESTRUTURAL-R01.dwg